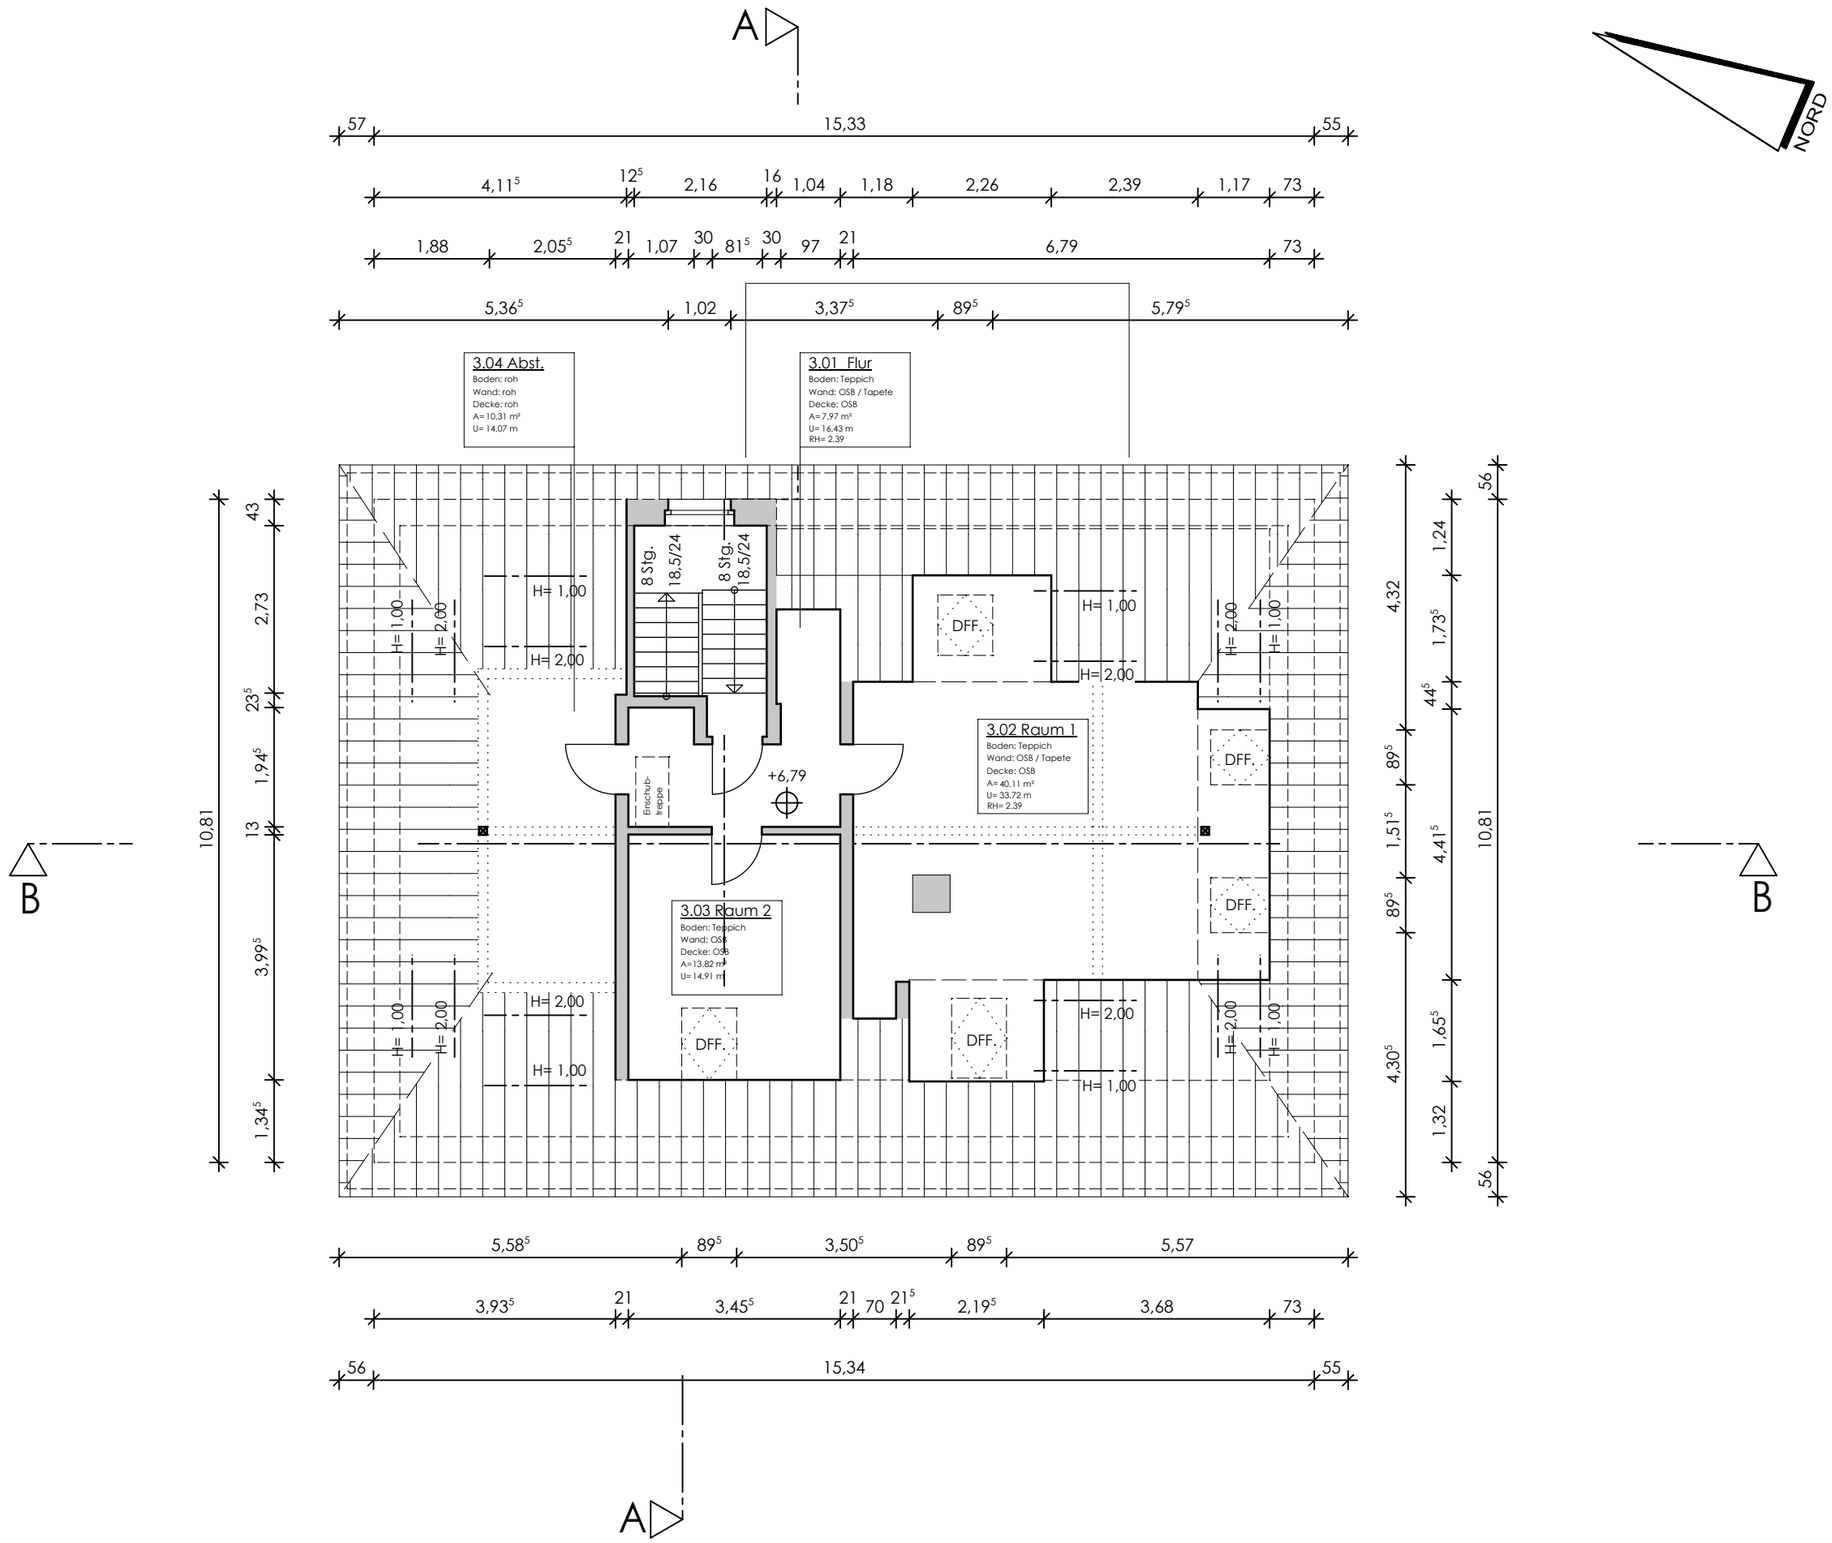

Gemeindehaus Helmsheim

Grundriss DG | **M 1:100** | **07.08.15**

heiko zirpel dipl. ing. freier architekt
schönbornstraße 45 76646 bruchsal telefon 07251-38710